


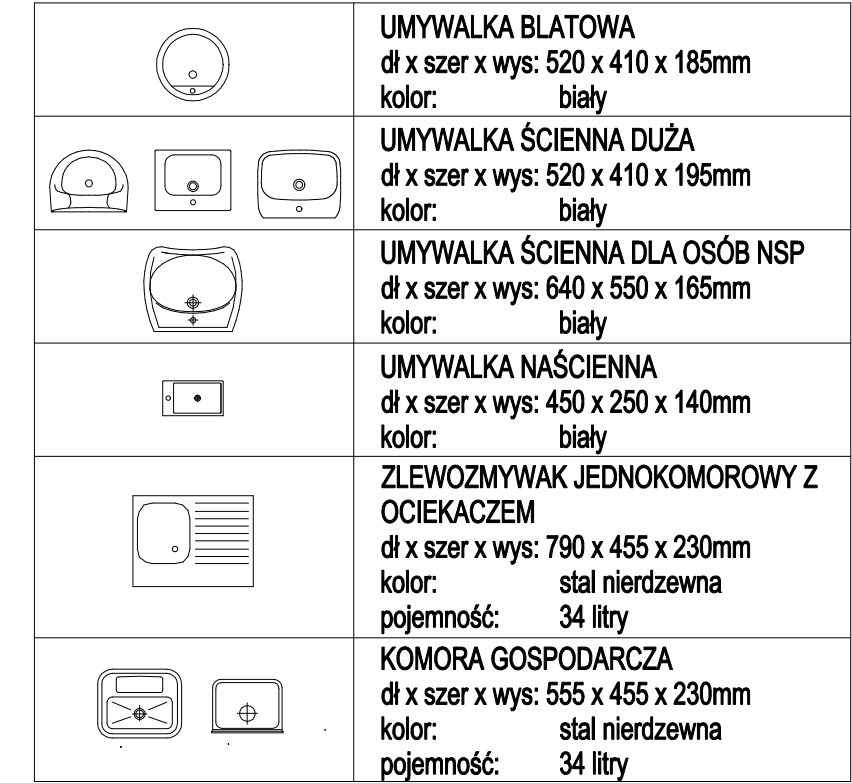

UWAGI


1. RYSUNEK TEN WYKONANO NA BAZIE PROJEKTU WYKONAWCZEGO Z 07.04.2017, RYSUNEK NR PW-B-A-X-P-L00-0104, W KTÓRY WPROWADZONO ZMIANY I UZUPEŁNIENIA POWSTAŁE W TRAKCIE REALIZACJI OBIEKTU.

2. DODATKOWE METRYKI POMIESZCZEN WPROWADZONO ZGODNIE Z PROJEKTEM IDENTYFIKACJI WIZUALNEJ, ZE STYCZNIA 2019, RYSUNEK NR PW-A-L-IW-P-L00-1503

3. RYSUNEK NINIEJSZY NIE STANOWI INWENTARYZACJI POWYKONAWCZEJ.

BEZPIECZENSTWO POŻAROWE	
	WYŚCIE EWAKUACYJNE
	ŚCIANY WYDZIŁENIA POŻAROWEGO W KLASIE R
	ŚCIANY WYDZIŁENIA POŻAROWEGO W KLASIE RE
	STREFA NAPIĘWOTWARZANA
	PAS W KLASIE RE120 (4m), EW0 (2m)- BEZ OTWÓRÓW
	DRZWI PRZECIWPÓJAROWE KLASIE ODPORNOŚCIOWEJ: EW0, E10
	DRZWI PRZECIWPÓJAROWE DYMOSZCZELNOŚCI ODPORNOŚCIOWEJ: EW0, E10
	DRZWI DYMOSZCZELNE BEZ KLAS ODPORNOŚCIOWEJ
	HYDRANT WEWNĘTRZNY S2 Z GAŚNICA
	HYDRANT WEWNĘTRZNY S2 Z GAŚNICA

TABELA ZIP/KNA		
DATA	NUMER	TEMAT
21.12.2017	88/A	Zmiana ścian murowanych na g-k
08.11.2017	NA/017/A	Zmiana wysokości okien radiologicznych
09.11.2017	196/A	Opisy pom. i. teleinformatyczne
21.12.2017	367/A	Wym. okien w gabietach reznansu mag.
29.03.2018	511/A	Wartstwy pos. w pom. z urządzaniami me.
06.09.2018	NA/01/0R	Uzgodnienie pom. pod wzgl. OR w WSSE
23.10.2018	741/A	Zamiana odbojoporeczny na listwę odboj.
24.10.2018	NA/03/0R	Uzgodnienie pom. pod wzgl. OR w WSSE
24.10.2018	NA/04/0R	Aktualizacja projektu OR

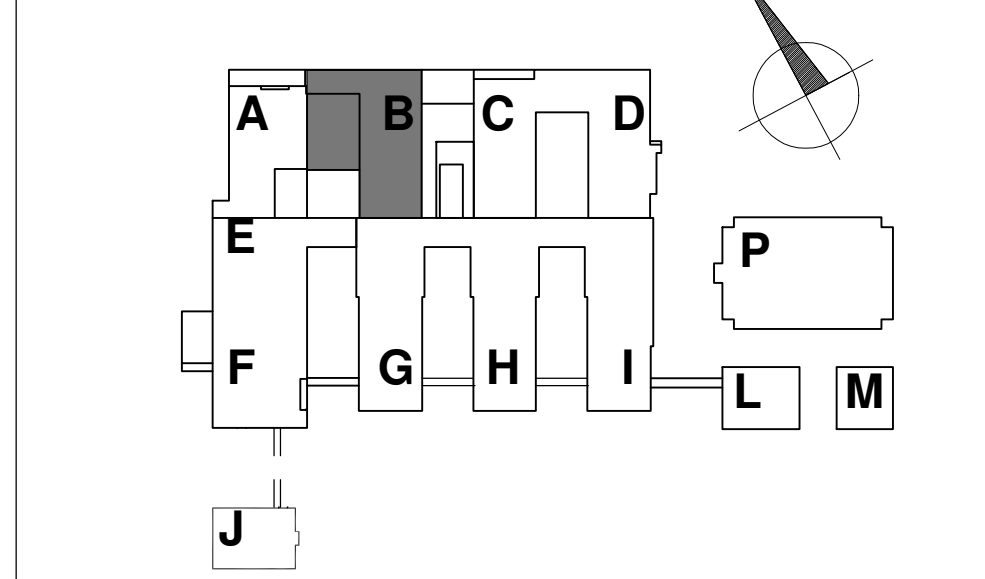

Konsorcjum WARBUD SA -PORR (POLSKA) SA-VAMED	INDUSTRIA PROJECT al. Zwycięstwa 46/1
---	--

ul. Domaniewska 32, 00-672 Warszawa 80-210 Gdańsk

Lider konsorjium	Partner konsorjium	Partner konsorjium


Uniwersytet Jagielloński
Collegium Medicum

Nazwa inwestycji	ul. Św. Anny 12; 31-008 Kr
Name of the investment	

NOWA SIEDZIBA SZPITALA UNIWERSYTECKIEGO UJ CM KRAKÓW-PROKOCIM

WOJEWÓDZTWO MAŁOPOLSKIE, POWIAT KRAKOWSKI, GMINA KRAKÓW, MIASTO KR

dz. nr: 188, obr. 59 - Podgórze, nr 32, 33/1, 33/2, 37, 38/32, 40/1, 40/5, 40/8, 41, 42/1, 44/1, 44/8, 46/1, 52/7, 52/8, 162/1 obr. 58 - Podgórze przy ul. Jakubowskiego/Kostaneckiego w Krakowie

Projektował Designed by	mgr inż. arch. Jan Stachczak w specjalności architektura wnętrz	3350/Gd/88	
----------------------------	--	------------	--

Koordynator płać	mar.int. arch. Jan Szórnak	715012180
------------------	----------------------------	-----------

--------------	---	-----------	--

Opisowni Drawn by	mgr inż. arch. Zbigniew Huszák	RP-Upr. 8/93	
----------------------	--------------------------------	--------------	--

Sprawdzil Checked by			
-------------------------	--	--	--

Nr projektu Project No.	Nr rysunku Drawing No.	PPW-B-A-X-P-L00-0104	Nr wydania Edition No.
----------------------------	---------------------------	----------------------	---------------------------

Brianza Design discipline	ARCHITETTURA	
Data	02/2010	Firma

Date	03/2019	Stage
Stadia Scale	1:50	PPW

Ytisi rissunkku Drawing title	Revisio Rev. No.
----------------------------------	---------------------

BUDYNEK B - RZUT Z ARANŻACJĄ POZIOMĄ, ark.2/2